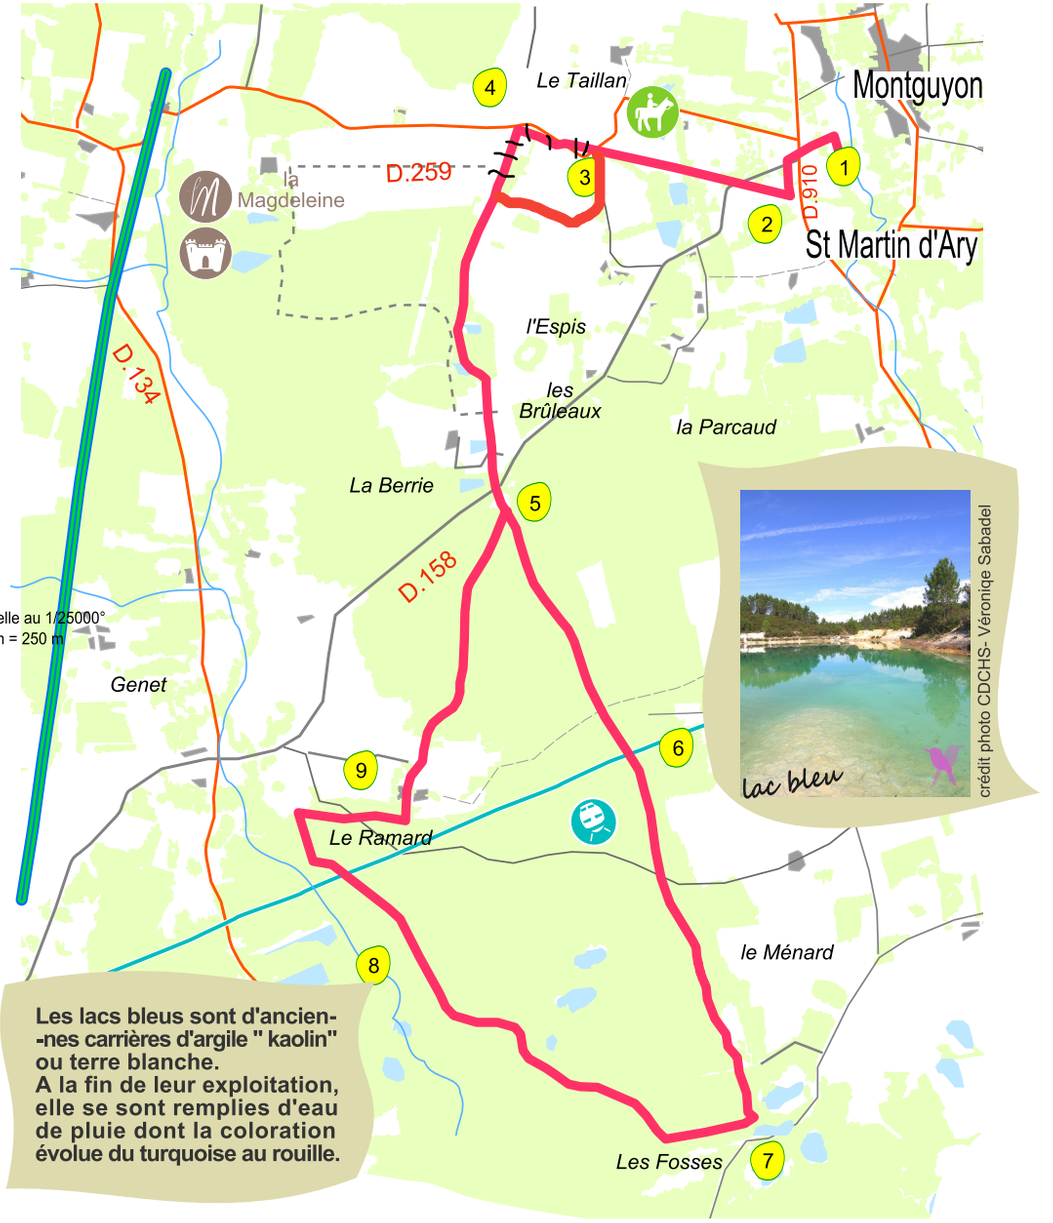

Les lacs bleus sont d'ancien--nes carrières d'argile " kaolin" ou terre blanche.
A la fin de leur exploitation, elle se sont remplies d'eau de pluie dont la coloration évolue du turquoise au rouille.

Pistes et sentiers mèneront vos pas aux abords de lacs au bleu intense.

Les lacs bleus St-Martin d'Ary

11 km

circuit n°14a

1. Départ parking de la salle des fêtes, prendre à gauche jusqu'au carrefour de la D.910 et la suivre sur 100 m.

2. A l'angle de la maison bourgeoise, prendre la direction du Taillan (ferme équestre dans un manoir du XVèsiècle).

3. Suivre la D259 pour suivre le chemin dis de "Charlemagne.
~~En face du manoir, emprunter le petit~~ chemin de terre vers **le Petit ~~Taillan~~**, ~~longer les vignes jusqu'à la route goudronnée appelée le chemin de Charlemagne~~.

4. Tournez à gauche.
~~Suivre cette route sur la gauche prendant 200 m. jusqu'au carrefour avec la D.259. Derrière le vignoble~~, on aperçoit le château de la Magdeleine.

5. Continuer tout droit et remonter sur 1 km jusqu'au carrefour avec la D.158 (vieux châtaignier). Traverser la route et prendre le chemin blanc sur 800 m.

6. A la jonction avec le circuit 15 qui part à gauche, continuer tout droit pour franchir la LGV par l'aménagement réalisé à cet effet et poursuivre sur 700 m. Traverser la route goudronnée et poursuivre sur 600 m. le chemin en face.

7. Prendre à droite et continuer direction nord ouest sur 1,5 km jusqu'à la route goudronnée et au second franchissement de la LGV.

8. Suivre la route goudronnée vers la gauche sur 500 m. et avant d'arriver sur la D.156, prendre la route à droite vers **le Ramard.**

9. Ne pas descendre jusqu'au hameau, mais poursuivre quelques mètres pour prendre plein nord le chemin forestier qui part à gauche. Suivre cette piste jusqu'à la D.158. Longer la D.158 sur une centaine de mètres pour reprendre à gauche le chemin de Charlemagne emprunté à l'aller vers le Taillan.

conception - illustration (Marion Schneid) : CdCHS / réalisation - imprimerie Michot Jonzac. Ne pas jeter sur la voie publique

Lieux-dits
- Cours d'eau
- Zones arborées
- Zones bâties
- Ferme équestre
- Château
- Voie verte
- Circuit pédestre
- Autres circuits
- Chemins
- Routes (et départementales)
- Routes au trafic important
- Ligne LGV
- Musée
- N
- échelle : 1/25000 eme 1 cm pour 250 m

BALISES

De la taille d'un merle trés coloré, vivant en colonie, le guêpier est facile à repérer. Il arrive d'Afrique début mai pour creuser son nid dans les berges sablonneuses. Il se nourrit d'abeilles, bourdons et autres insectes chassés en vol et dégustés sur "le perchoir". Fin août, les petits guêpiers sont prêts pour leur première migration dont ils reviendront avec leur compagnon pour la vie.